
Stadt Netphen


19. Änderung des Bebauungsplanes Nr. 5 "Ortsmitte Salchendorf", Gemarkung Salchendorf, gemäß § 13 a BauGB

Maßstab 1:500

Bestandspläne

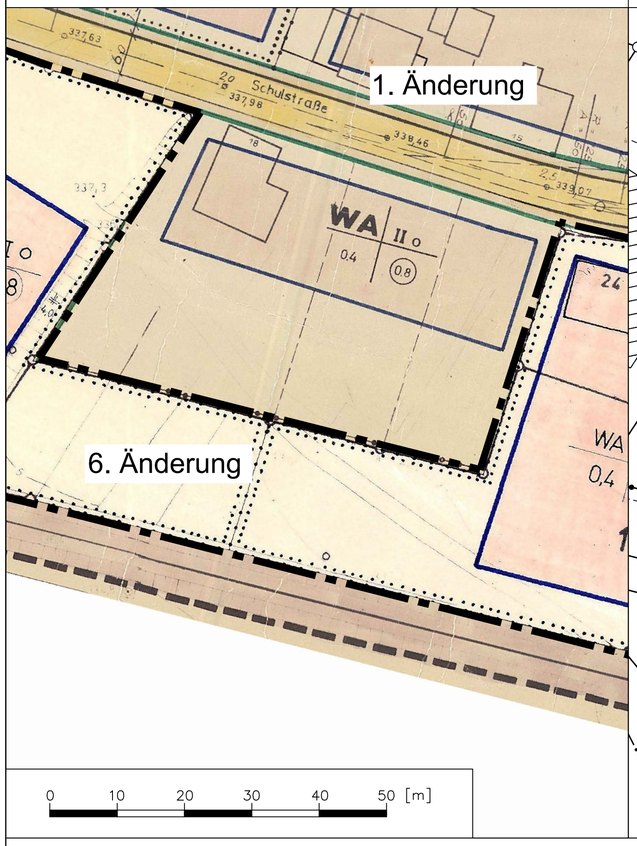

19. Änderung des B-Planes Nr. 5 "Ortsmitte Salchendorf"

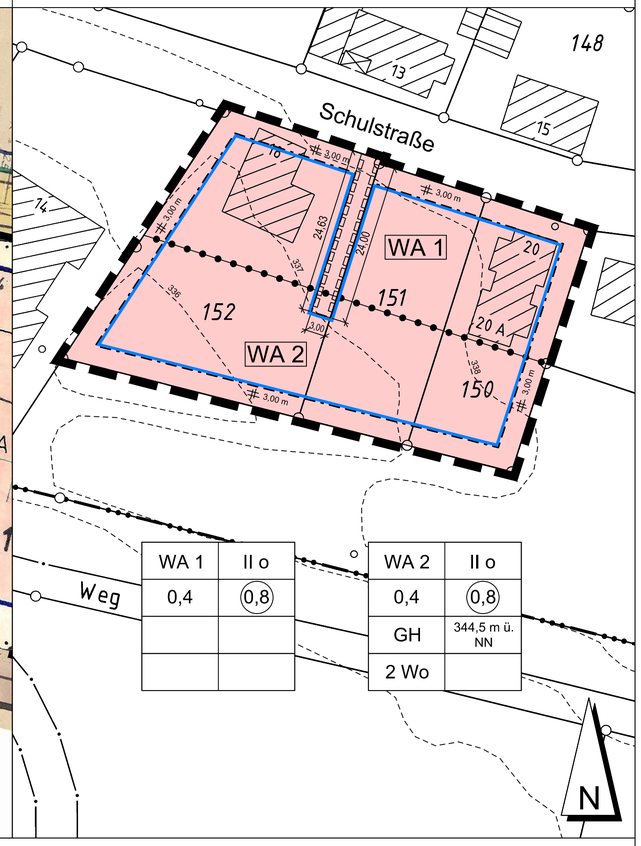

WA 1	II o
0,4	(0,8)

WA 2	II o
0,4	(0,8)
GH	344,5 m ü. NN
2 Wo	

Verfahrensvermerke

Plangrundlage - Geometrische Übereinstimmung

Es wird bescheinigt, dass die Darstellung der Grundstücksgrenzen mit dem Katasternachweis übereinstimmt und den Anforderungen des § 1 der Planzeichenverordnung entspricht. Für die Höhenangaben ist die Stadt Netphen verantwortlich.

Stand des Katasternachweises: **01.03.2012**

Siegen, den **18.04.2012**

Kreis Siegen-Wittgenstein
Der Landrat
Fachservice Liegenschaftskataster und Geoinformation
Im Auftrag

gez. Beilken

Aufstellungsbeschluss

Der Stadtentwicklungsausschuss der Stadt Netphen hat in seiner Sitzung am **21.11.2011** die Aufstellung der Bebauungsplanänderung gemäß § 2 Abs. 1 BauGB beschlossen. Die Bekanntmachung erfolgte am **12.12.2011**.

gez. Wagener (Siegel) gez. Kuhlenberg
Bürgermeister Schriftführer/in

Öffentliche Auslegung

Der Entwurf der Bebauungsplanänderung einschließlich Begründung hat gemäß § 3 (2) BauGB in der Zeit vom **20.12.2011** bis **27.01.2012** einschl. zu jedermanns Einsicht öffentlich ausgelegen. Die Bekanntmachung erfolgte am **12.12.2011**. Die Behörden und sonstigen Träger öffentlicher Belange wurden mit Schreiben vom **05.12.2011** über die öffentliche Auslegung informiert und zur Abgabe ihrer Stellungnahme innerhalb eines Monats aufgefordert.

gez. Wagener (Siegel)
Bürgermeister

Ausfertigungsvermerk

Diese Bebauungsplanänderung hat der Rat der Stadt Netphen in seiner Sitzung am **22.03.2012** als Satzung beschlossen. Er gilt als lose Anlage zur Niederschrift dieser Sitzung.

Netphen, **26.03.2012**

gez. Wagener (Siegel) gez. Groos
Bürgermeister Schriftführer/in

Schlussbekanntmachung und Inkrafttreten

Diese Satzung sowie Ort und Zeit der Möglichkeit der Einsichtnahme in die Bebauungsplanänderung einschl. Begründung sind gemäß § 10 BauGB und § 7 GO NRW in Verbindung mit der Bekanntmachungsverordnung am **02.05.2012** ortsüblich öffentlich bekannt gemacht worden. Mit der Bekanntmachung tritt die Bebauungsplanänderung gemäß § 10 BauGB in Kraft.

gez. Wagener (Siegel)
Bürgermeister

Kopie

Dieser Plan stimmt mit dem Originalplan und den darauf erzeichneten Vermerken überein.

Netphen,

Der Bürgermeister
Im Auftrag

I. Planungsrechtliche Festsetzungen

Art der baulichen Nutzung
(§ 9 Abs. 1 Nr. 1 BauGB)

WA — Allgemeine Wohngebiete (§ 4 BauNVO)

Zulässig sind

1. Wohngebäude,
2. die der Versorgung des Gebiets dienenden Läden, Schank- und Speisewirtschaften sowie nicht störenden Handwerksbetriebe,
3. Anlagen für kirchliche, kulturelle, soziale, gesundheitliche und sportliche Zwecke.

Ausnahmsweise können zugelassen werden

1. Betriebe des Beherbergungsgewerbes,
2. sonstige nicht störende Gewerbebetriebe,
3. Anlagen für Verwaltungen,
4. Gartenbaubetriebe.

Die Ausnahme gemäß § 4 Abs. 3 Ziffer 5 BauNVO (Tankstellen) ist nicht zulässig.

Maß der baulichen Nutzung
(§ 9 Abs. 1 Nr. 1 BauGB)

0,4 — Grundflächenzahl (GRZ)

(0,8) — Geschossflächenzahl (GFZ)

o — offene Bauweise

GH — max. Gebäudehöhe in Meter über NN

2 Wo — max. 2 Wohnungen

Bauweise, Baulinien, Baugrenzen
(§ 9 Abs. 1 Nr. 2 BauGB)

Baugrenze
(§ 9 Abs. 1 Nr. 2 BauGB, § 23 BauNVO)

Überbaubare Grundstücksfläche
Die tatsächlich überbaubaren Grundstücksflächen ergeben sich durch die gem. § 23 BauNVO festgelegten Baugrenzen.

Nicht überbaubare Grundstücksfläche
a. Nebenanlagen gemäß § 14 (1) BauNVO, Garagen und Carports können ausnahmsweise zugelassen werden.
b. Garagen, Carports und Nebenanlagen sind auf einem Streifen von 1,00 m Breite parallel zum befestigten Fahrbahnrand der Erschließungsstraße ausgeschlossen.

Sonstige Planzeichen

Grenze des räumlichen Geltungsbereiches der 19. Änderung des Bebauungsplanes Nr. 5 "Ortsmitte Salchendorf", Gemarkung Salchendorf

Abgrenzung unterschiedlicher Nutzung, z.B. von Baugebieten, oder Abgrenzung des Maßes der Nutzung innerhalb eines Baugebiets (z.B. § 1 Abs. 4 § 16 Abs. 5 BauNVO)

II. Nachrichtliche Übernahmen
Bauordnungsrechtliche Vorschriften gemäß § 86 BauO NRW

Außer bei Garagen und eingeschossigen Anbauten in Flachdachbauweise sind als Dacheindeckung nur Pfannen, Kunstschieferschablonen und Naturschiefer in den Farben Grau oder Braun zulässig. Als Grauton ist mindestens basaltgrau nach RAL 7012 oder dunkler, als Braunton mindestens nussbraun nach RAL 8011 oder dunkler zu wählen.

III. Hinweise

Bodeneingriffe
Bei Bodeneingriffen können Bodendenkmäler (kultur- und/oder naturgeschichtliche Bodenfunde, d. h. Mauern, alte Gräben, Einzelfunde, aber auch Veränderungen und Verfärbungen in der natürlichen Bodenbeschaffenheit, Höhlen und Spalten, aber auch Zeugnisse tierischen und/oder pflanzlichen Lebens aus erdgeschichtlicher Zeit) entdeckt werden. Die Entdeckung von Bodendenkmälern ist der Stadt Netphen als Untere Denkmalbehörde und/oder dem Westfälischen Museum für Archäologie/ Amt für Bodendenkmalpflege, Außenstelle Olpe (Tel. 02761/93750, Fax 02761/2466), unverzüglich anzuzeigen und die Entdeckungsstätte mindestens drei Werktage in unverändertem Zustand zu erhalten (§§ 15 und 16 Denkmalschutzgesetz NRW - DSchG NRW), falls diese nicht vorher von den Denkmalbehörden freigegeben wird. Der Landschaftsverband Westfalen-Lippe ist berechtigt, das Bodendenkmal zu bergen, auszuwerten und für wissenschaftliche Erforschung bis zu sechs Monaten in Besitz zunehmen (§ 16 Abs. 4 DSchG NRW).

Artenschutz
Durch die bauliche Nutzung selbst sowie auch die Vorbereitung derselben, darf nicht gegen die im Bundesnaturschutzgesetz (BNatSchG) formulierten Verbote zum Artenschutz verstoßen werden. Die entsprechenden artenschutzrechtlichen Bestimmungen sind zu beachten.

Präambel

Gemäß § 7 der Gemeindeordnung für das Land Nordrhein-Westfalen (GO NRW) in der Fassung der Bekanntmachung vom 14.07.1994 (GV. NRW. S.666 / SGV NRW 2023), zuletzt geändert durch Artikel 1 des Gesetzes vom 13.12.2011 (GV. NRW. S. 685), und der §§ 2, 10, 13 und 13a des Baugesetzbuches (BauGB) in der Fassung der Bekanntmachung vom 23.09.2004 (BGBl. I S. 2414), zuletzt geändert durch Artikel 1 des Gesetzes vom 22.07.2011 (BGBl. I. S. 1509), in Verbindung mit der Verordnung über die bauliche Nutzung der Grundstücke (Baunutzungsverordnung – BauNVO) in der Fassung der Bekanntmachung vom 23.01.1990 (BGBl. I S. 132), zuletzt geändert durch Artikel 3 des Gesetzes vom 22.04.1993 (BGBl. I S. 466), hat der Rat der Stadt Netphen am **22.03.2012** die vorliegendene Bebauungsplanänderung als Satzung gemäß § 10 BauGB beschlossen.


IV. Sonstige Darstellungen und Kartensignaturen

Bestands(haupt)gebäude

Bestands(neben)gebäude

Höhenlinien aus Laserscanningdaten in Meter über NN

Übersichtsplan Maßstab 1:5.000

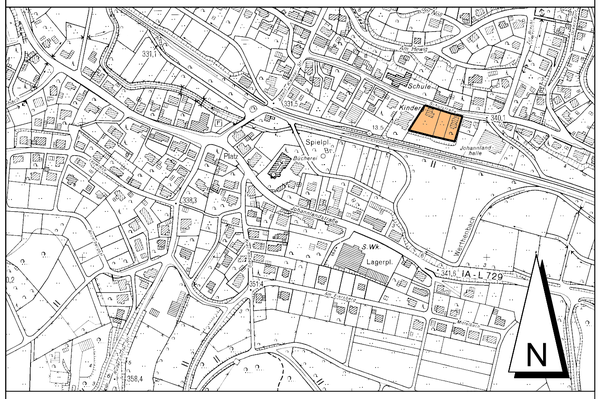

Stadt Netphen

19. Änderung des Bebauungsplanes Nr. 5 "Ortsmitte Salchendorf", Gemarkung Salchendorf, gemäß § 13 a BauGB

	Maßstab
	1:500